


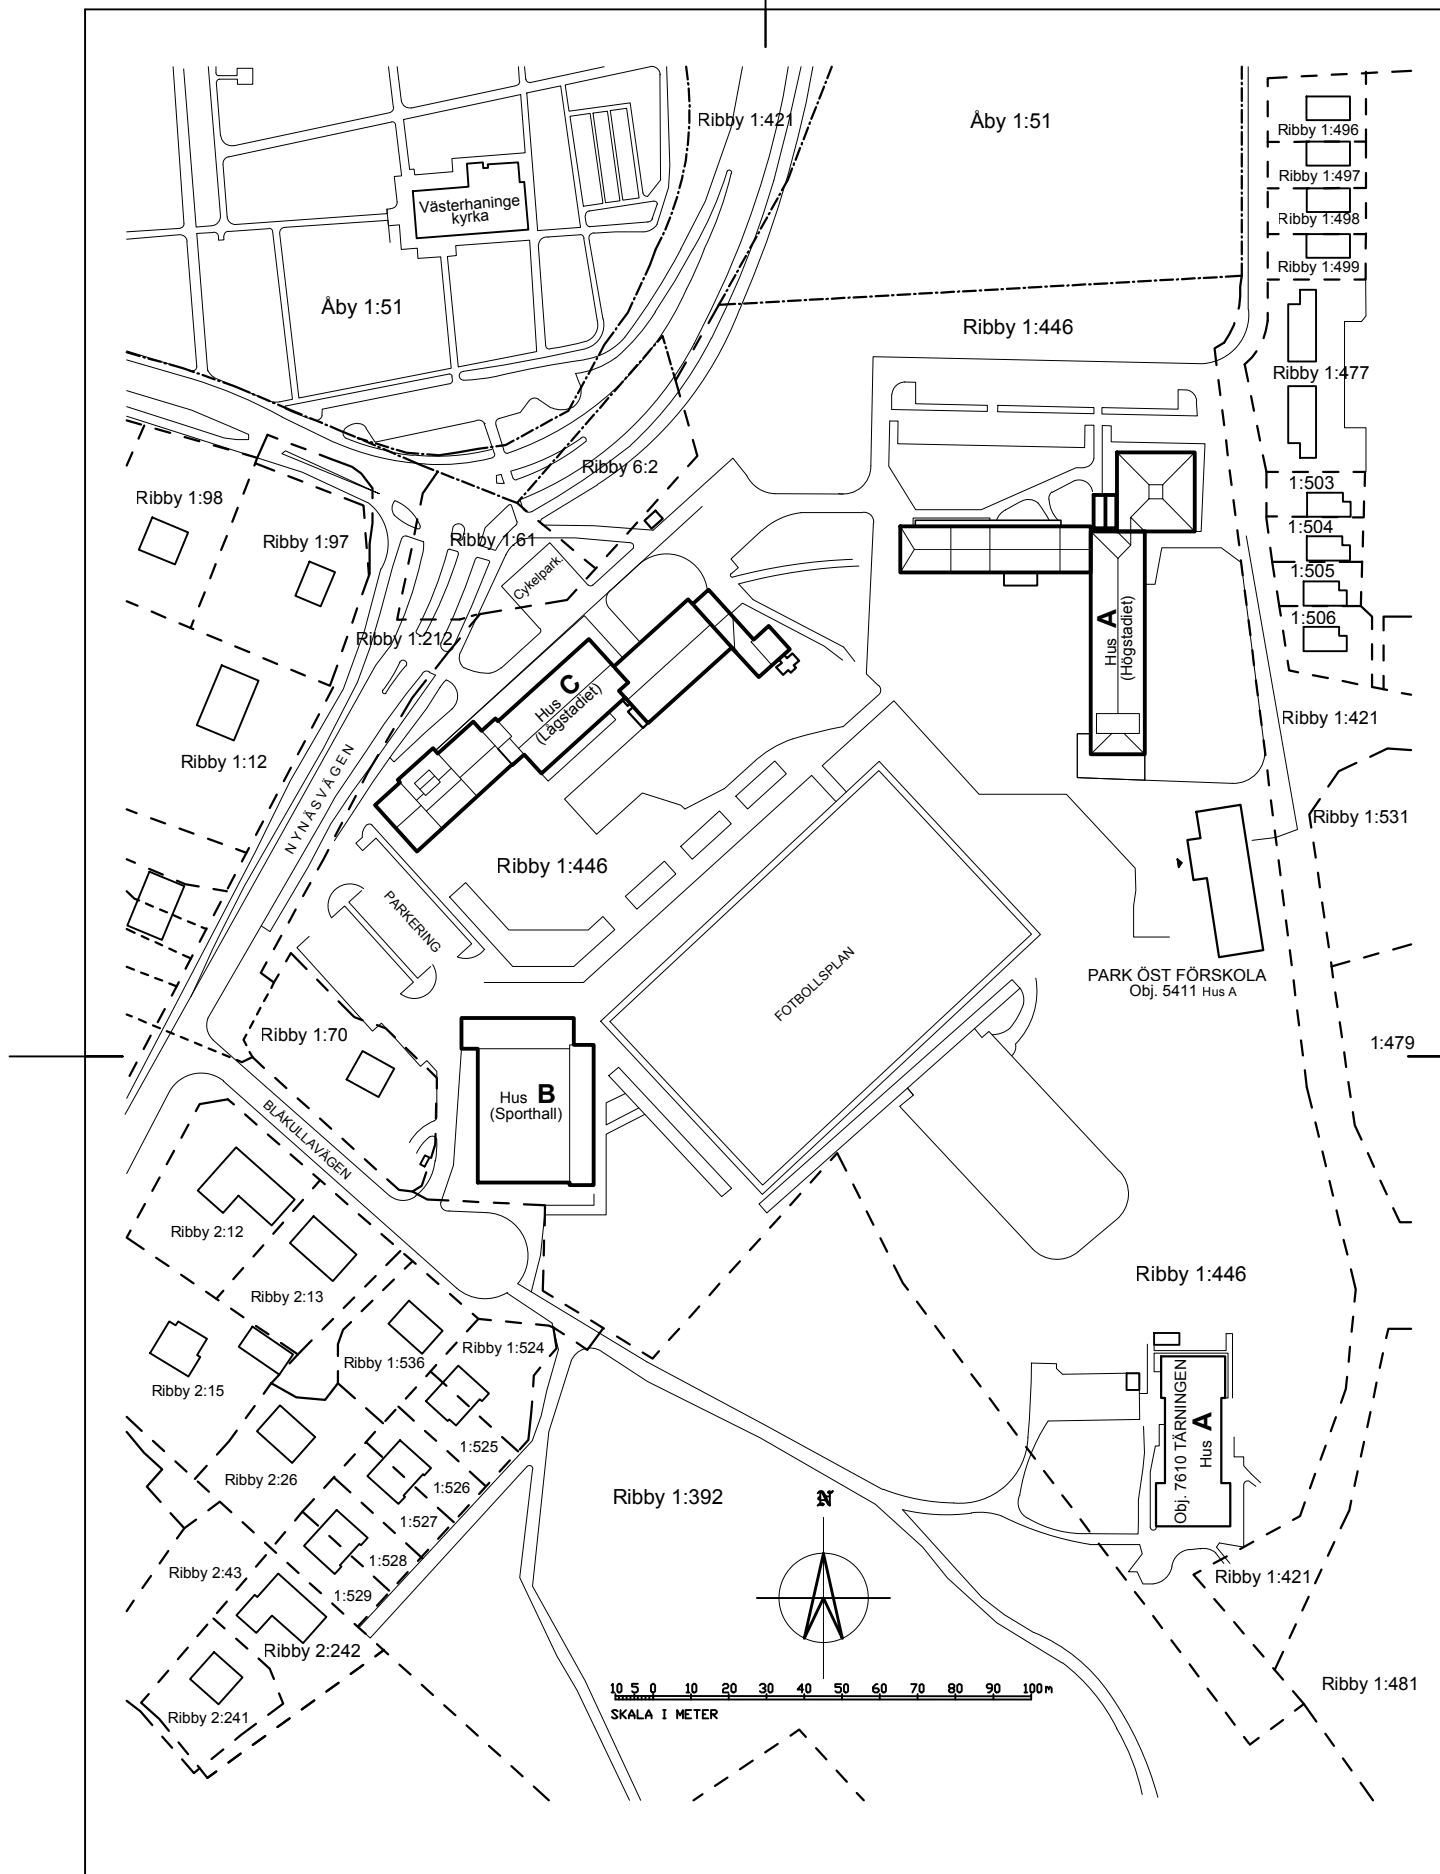

Tornberget Fastighetsförvaltnings AB Rudsjöterrassen 2 136 81 Haninge  Tfn: 08-606 90 00 Fax: 08-606 75 06	RELATIONSHANDLING			ObjNr och husbeteckning 6610ABC	PROJEKTNUMMER
	RIBBY 1:446 HANINGE KOMMUN SITUATIONSPLAN			ANSVARIG / NAMNTECKNING	
				SKALA 1:2000	
OBJEKTSNAMN / PROJEKTENÄMNING RIBBYSKOLAN	DATUM 2019-01-22	RITAD/KONSTRUERAD AV FGG	HANDLÄGGARE	NUMMER A-01-1-001	BET